
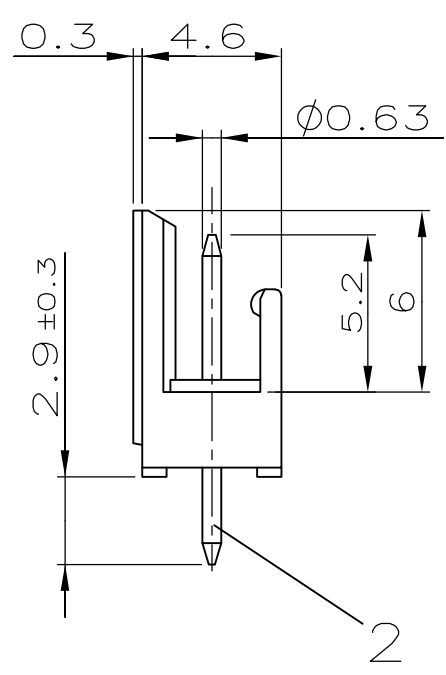



THIS DRAWING IS UNPUBLISHED.  
 VERTRAULICHE UNVERÖFFENTLICHTE ZEICHNUNG  
 © COPYRIGHT - By -  
 RELEASED FOR PUBLICATION  
 FREI FUER VERÖFFENTLICHUNG  
 ALL RIGHTS RESERVED.  
 ALLE RECHTE VORBEHALTEN

LOC	DIST	REVISIONS ÄNDERUNGEN					
		P	LTR	DESCRIPTION BESCHREIBUNG	DATE	DWN	APVD
A1	-		E	WERKSTOFF WAR PC 10 GV	09.02.1993	GOEBEL	KRAEMER
			E1	ZEICHNUNG IN CAD UEBERTRAGEN	19.02.1999	TILLE	KRAEMER
			E2	ECR-10-025774	28JAN11	KK	HMR

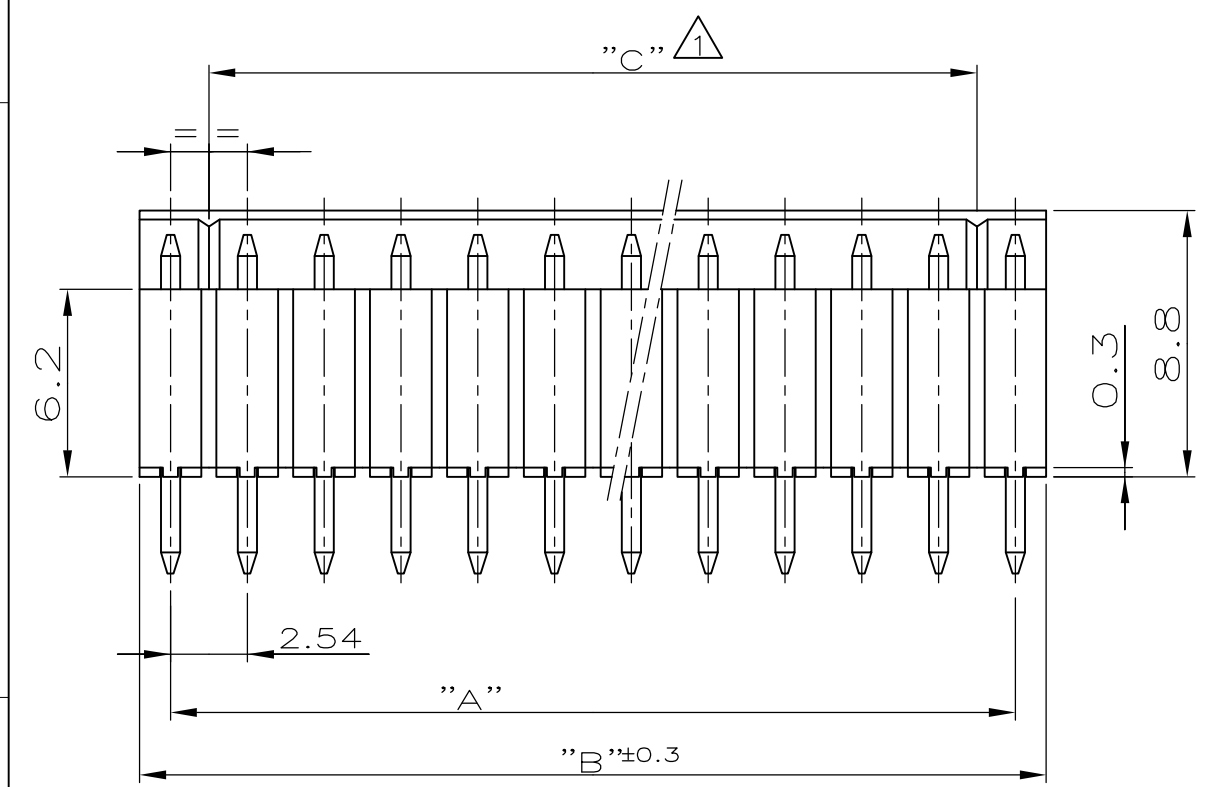


38.10	40.14	35.56	16	<del>1-828 548-6</del>	2
35.56	37.60	33.02	15	<del>1-828 548-5</del>	2
33.02	35.06	30.48	14	<del>1-828 548-4</del>	2
30.48	32.52	27.94	13	1-828 548-3	
27.94	29.98	25.40	12	<del>1-828 548-2</del>	2
25.40	27.44	22.86	11	1-828 548-1	
22.86	24.90	20.32	10	1-828 548-0	
20.32	22.36	17.78	9	<del>828 548-9</del>	2
17.78	19.82	15.24	8	<del>828 548-8</del>	2
15.24	17.28	12.70	7	<del>828 548-7</del>	2
12.70	14.74	10.16	6	828 548-6	
10.16	12.20	7.62	5	828 548-5	
7.62	9.66	5.08	4	828 548-4	
5.08	7.12	2.54	3	828 548-3	
2.54	4.58	-	2	828 548-2	
"A"	"B ± 0.3"	"C"	POLZAHL	BESTELL-NR.:	

- 1 KODIERSTEGE:  
NACH DEM ERSTEN UND VOR DEM LETZTEN KONTAKTSTIFT
- 2 OBSOLETE

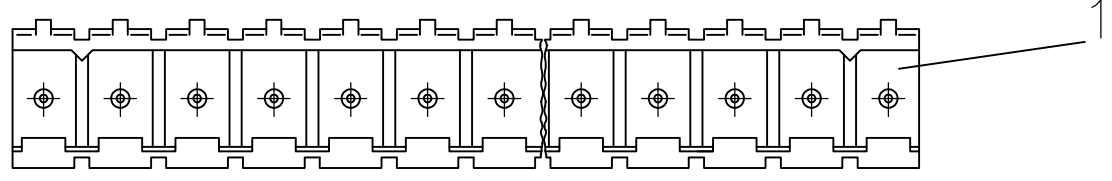

SIEHE TABELLE	POLZAHL	Cu Sn6	MIN. 2µm VORVERZINNT UEBER 1.3µm Ni	KONTAKTSTIFT	2
TE PART NO.	PCS	MATERIAL	NATUR	GEHAEUSE	1
			SURFACE	DESCRIPTION	ITEM NO.
			COLOUR		

LEITERPLATTENBOHRBILD

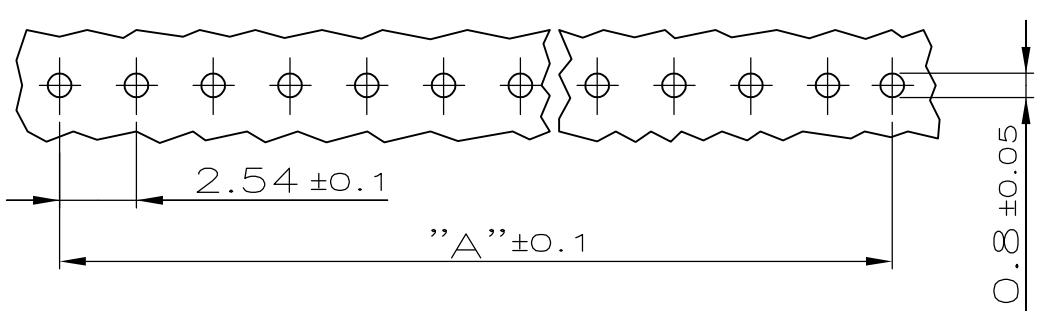

THIS DRAWING IS A CONTROLLED DOCUMENT. DIESE ZEICHNUNG IST EIN KONTROLLIERTES DOKUMENT.		DWN S. STOLZ 20.11.86	<b>STE</b> TE Connectivity		
DIMENSIONS: DIMENSIONEN: mm		CHK R. KRÄMER 02.12.86			
TOLERANCES UNLESS OTHERWISE SPECIFIED: ALL GENERAL TOLERANCES		APVD -	NAME		
n. ISO 8015 - MH -E n. ISO 2768 - 140 n. DIN 16901 - 140		PRODUCT SPEC. PRODUKTSPEZ.	2-16 POS. AMP-QUICK PIN HEADER 180DEG 2-16 POL. AMP-QUICK STIFTLISTE 180DEG		
0 PLC ± 0.2 1 PLC ± 0.2 2 PLC ± 0.2 3 PLC ± - 4 PLC ± - ANGLES / WINKEL ± -		APPLICATION SPEC. VERARBEITUNGSSPEZ.	SIZE	CAGE CODE	DRAWING NO. ZEICHNUNGS-NR.
MATERIAL		WEIGHT GEWICHT	A3	00779	G-828548
FINISH/OBERFLAECHE/FARBE		CUSTOMER DRAWING/KUNDENZEICHNUNG		SCALE MASSSTAB 4:1	SHEET BLATT 1 OF VON 1
				RESTRICTED TO NUR FUER	REV E2